


Bestandsplan 1:500

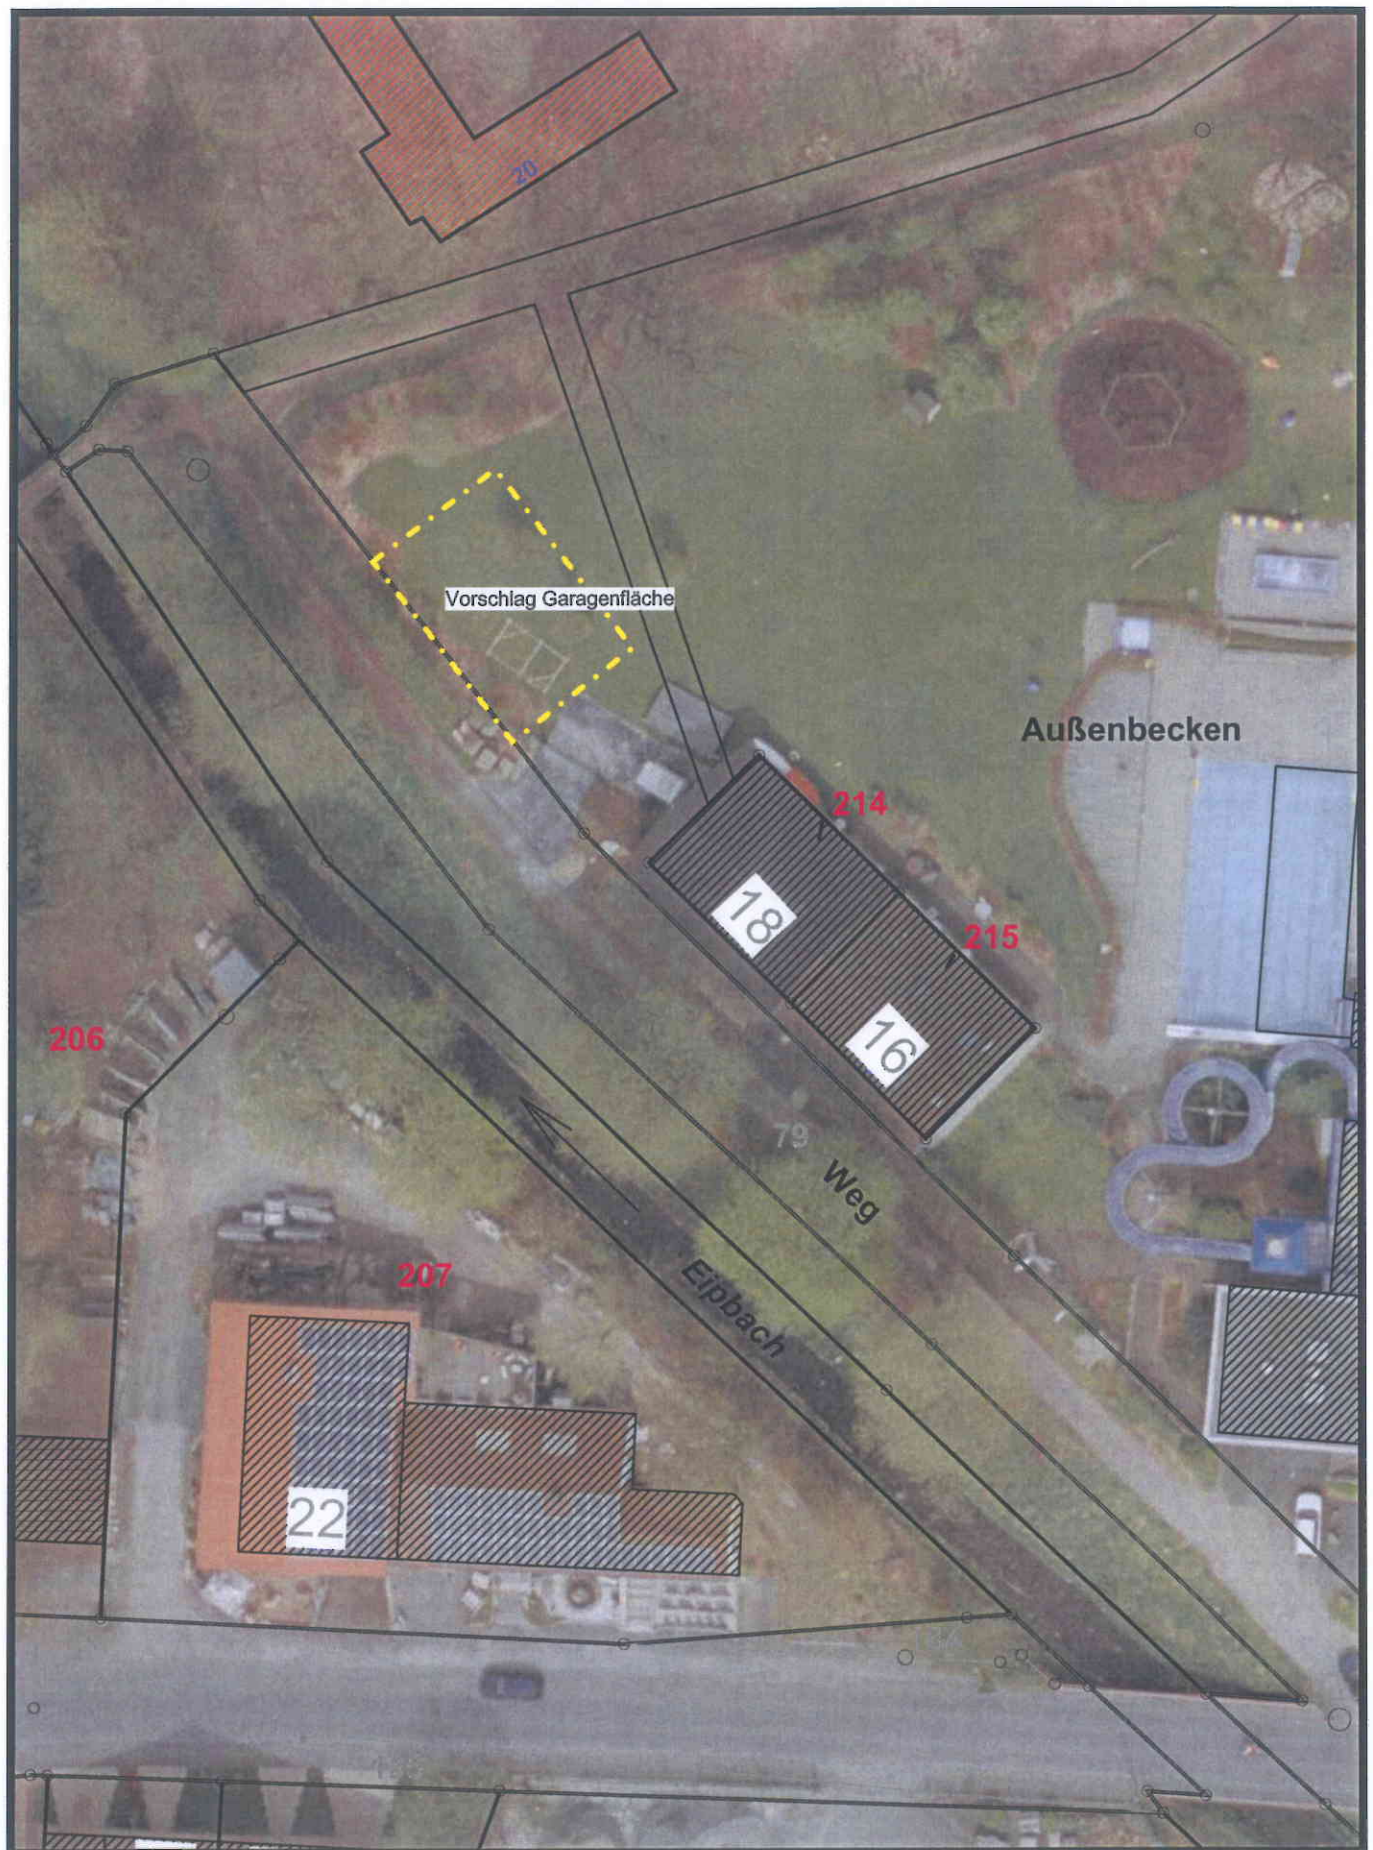

11.01.11
Ottersbach