


**Anlage 1**

zur Vorlage AKSMK 26.08.2020 / ABV 01.09.2020

Sportplatz Ewald-Müller-Anlage, Eitorf, Sachstand der bisher geplanten Maßnahmen und Vorschlag für weitere Vorgehensweise; Antrag CDU-Fraktion im Rahmen der Haushaltsrede 2020/2021

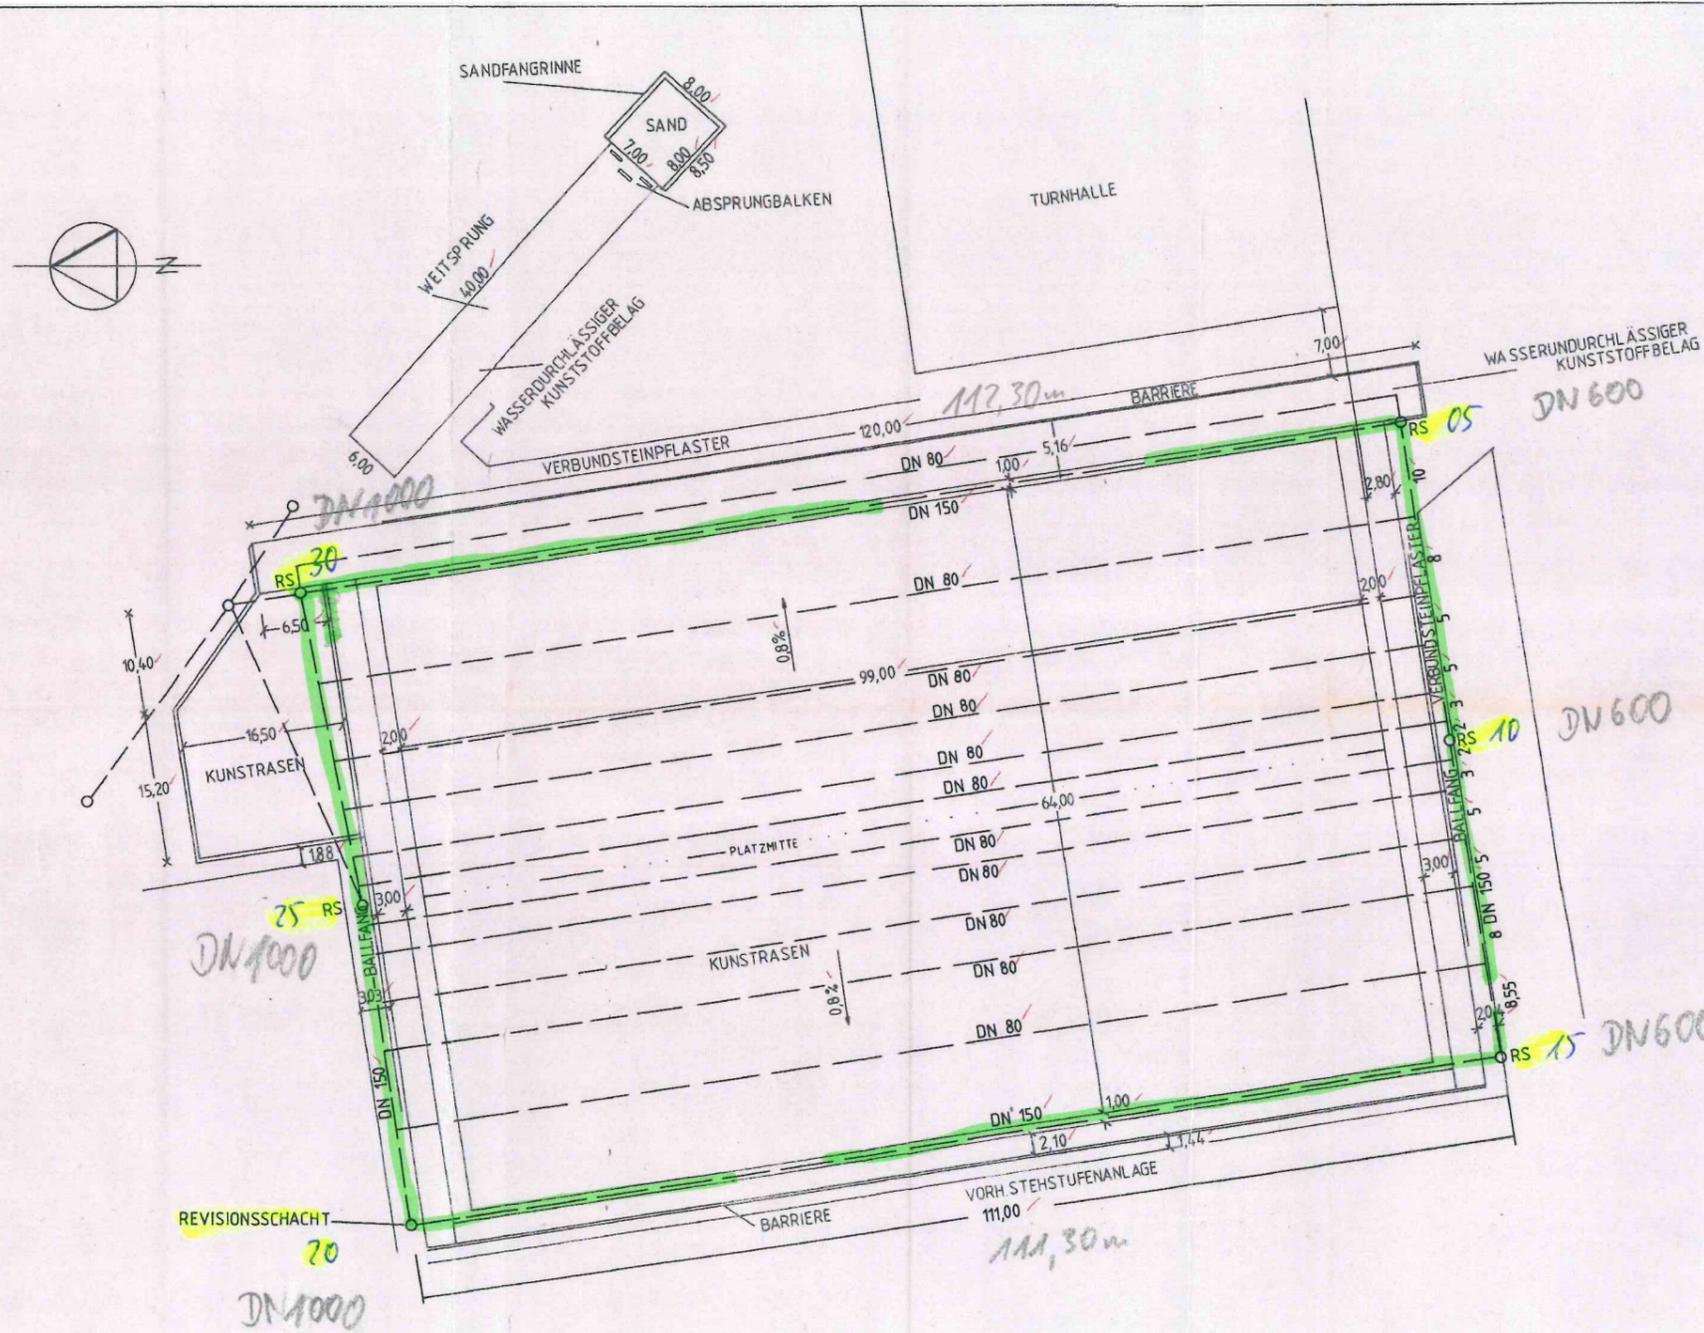

TV Inspektion 01.04-06.04 2020

**EKA** Umweltschutz-Abteilung  
 beseitigungs GmbH  
 Industriestraße 13  
 53819 Nkn-Seelscheid  
 Ruf 02247/8821 Fax 6692

*Geprüft*  
 Fachtechnisch, sachlich und  
 rechnerisch richtig.  
 Bonn, den 11.07.1997  
 Ingeieurgruppe  
 Blass - Meyers - Schmittgen  
 gez. Blass

**INGEGANGEN**  
 11 Juli 1997  
 Ing.-Gruppe Bonn

DRAINAGEPLAN

SPORTANLAGE	GEMEINDE EITORF
SANIERUNG	SPORTPLATZ / BRÜCKENSTRASSE
BESTAND - UND REVISIONSPLAN	
MASSSTAB: 1:250	DATUM: 8.10.1996
GEBR BECKER GmbH, SPORTANLAGENBAU	